1OG - Ebene +4500+3000

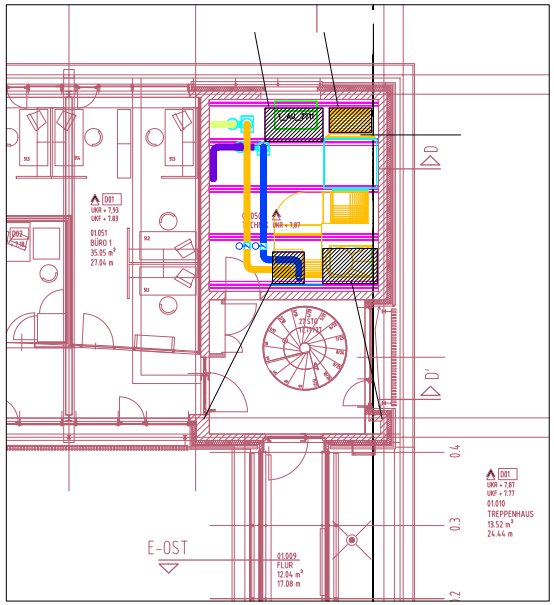

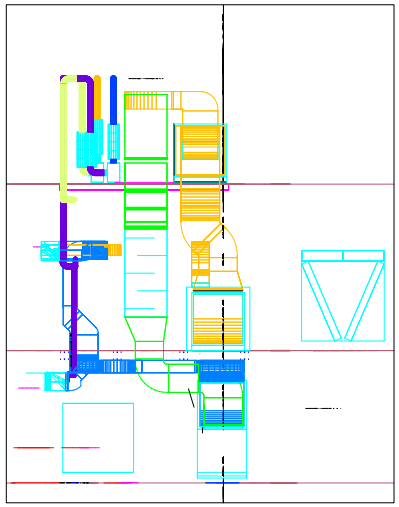

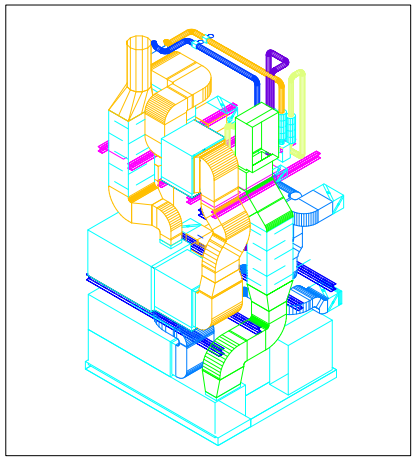

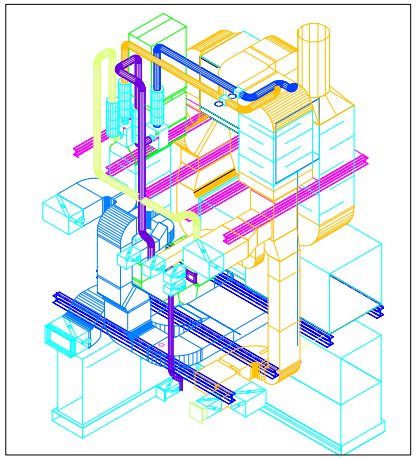

EG - Ebene 0+4500

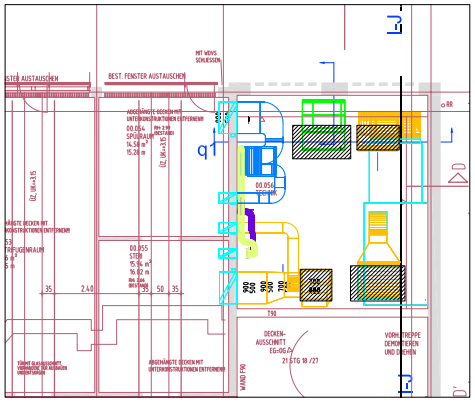

UG - Ebene -4000 -0

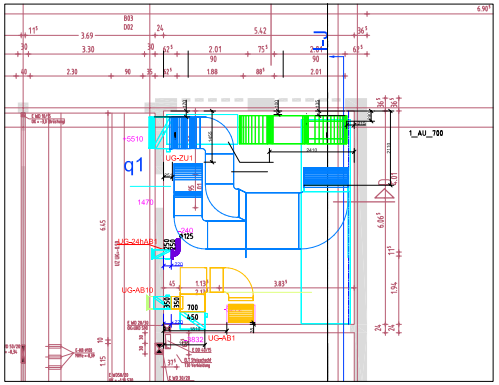

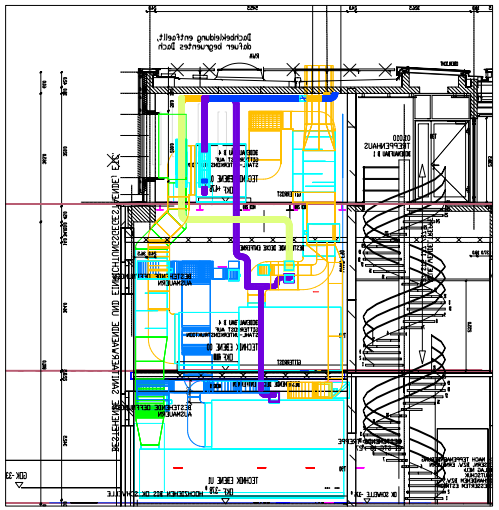

Alle Symbole nach DIN 1946

Zuluft
Abluft
Aussenluft
Fortluft

Geräte, Wartungspflichtige Bauteile
Luftmengen pro Raum
300 m3/h Luftmenge im Kanal

Bestandsplan

Schlagberger Haustechnik GmbH
Klima - Lüftungstechnik

Schoppershofstraße 56A
90489 Nürnberg
Tel: +49 (0) 911 57 80-040
Fax: +49 (0) 911 57 80-045
schlagberger@schlagberger.de

Universitätsbauamt Erlangen

Klinische u. molekulare Virologie

RLT

Bestandsplan

Zentrale

Gezeichnet:	Mäßer	Datum:	25.02.2008
Geprüft:	Dänzer	Maßstab:	1:50

F2007 - 0007 - B - G - Z

Gewerk: RLT
Dokument/Nummer: F2007 - 0007 - B - G - Z
Index:
Datum: 25.02.2008